

ARRETE DE VOIRIE PORTANT ALIGNEMENT INDIVIDUEL
2024/VOI/335 - Parcelles AC28 & AC29

Le Maire de la Commune de Camaret sur Aygues

Vu le Code Général des Collectivités Territoriales, et notamment les articles L2131-1 et suivant et L2213-1 et suivants ;

Vu le code de l'urbanisme,

Vu le Code de la Voirie Routière et notamment les articles L 112-1 et suivants, L 116-1 et suivants, L141-1 et suivants, R 112-1 et suivants

Vu la circulaire n° 81-79 du 25 août 1981 ;

Vu le tableau de classement des voies communales de la commune approuvé suivant délibération du Conseil Municipal en date du 11 octobre 1963 ;

Vu la demande d'alignement le long de la voie communale dite « Chemin de la DAME » effectuée par le Cabinet BETARD, Géomètre expert à Camaret-sur-Aygues – 125 Chemin des Amandiers, en date du 15 octobre 2024 pour la propriété cadastrée section AC 28 & AC 29 appartenant à M. ANGBOH;

ARRETE

Article 1 : L'alignement individuel de la voie communale dite « Chemin de la DAME » au droit de la parcelle de M. ANGBOH, cadastrée Section AC 28 & AC 29 est délivré conformément au plan ci-joint, l'alignement étant tracé en rouge sur le plan annexé et établi par le cabinet BETARD, Géomètre expert.

Article 2 : L'alignement individuel est délivré sous réserve du droit des tiers.

Article 3 : Le présent arrêté d'alignement individuel reste valable tant que les circonstances de droit ou de fait sur lesquelles il s'appuie ne sont pas modifiées.

Article 4 : Le présent arrêté d'alignement individuel n'est que purement déclaratif et n'a aucun pouvoir translatif de propriété.

Article 5 : Le présent arrêté d'alignement individuel sera publié conformément à l'Article L2131-1 du code des Collectivités territoriales.

Article 6 : Le présent arrêté d'alignement individuel sera notifié à l'intéressé et ampliation sera transmise à Monsieur le Directeur Général des Services, au coordonnateur Voirie et à la Police Municipale, chargés, chacun en ce qui le concerne, de faire surveiller l'exécution des prescriptions imposées.

Fait à Camaret-sur-Aygues, le 15 Octobre 2024



Le Maire,
Philippe de BEAUREGARD



Publié le : 15/10/24

Transmis en Préfecture de Vaucluse le :

Le Maire certifie, sous sa responsabilité, le caractère exécutoire de cet acte et informe qu'il peut faire l'objet d'un recours auprès du Tribunal Administratif de Nîmes dans un délai de deux mois à compter de sa notification et/ou de sa publication. Le Tribunal administratif peut être saisi au moyen de l'application informatique télé recours citoyen accessible par le biais du site www.telerecours.fr

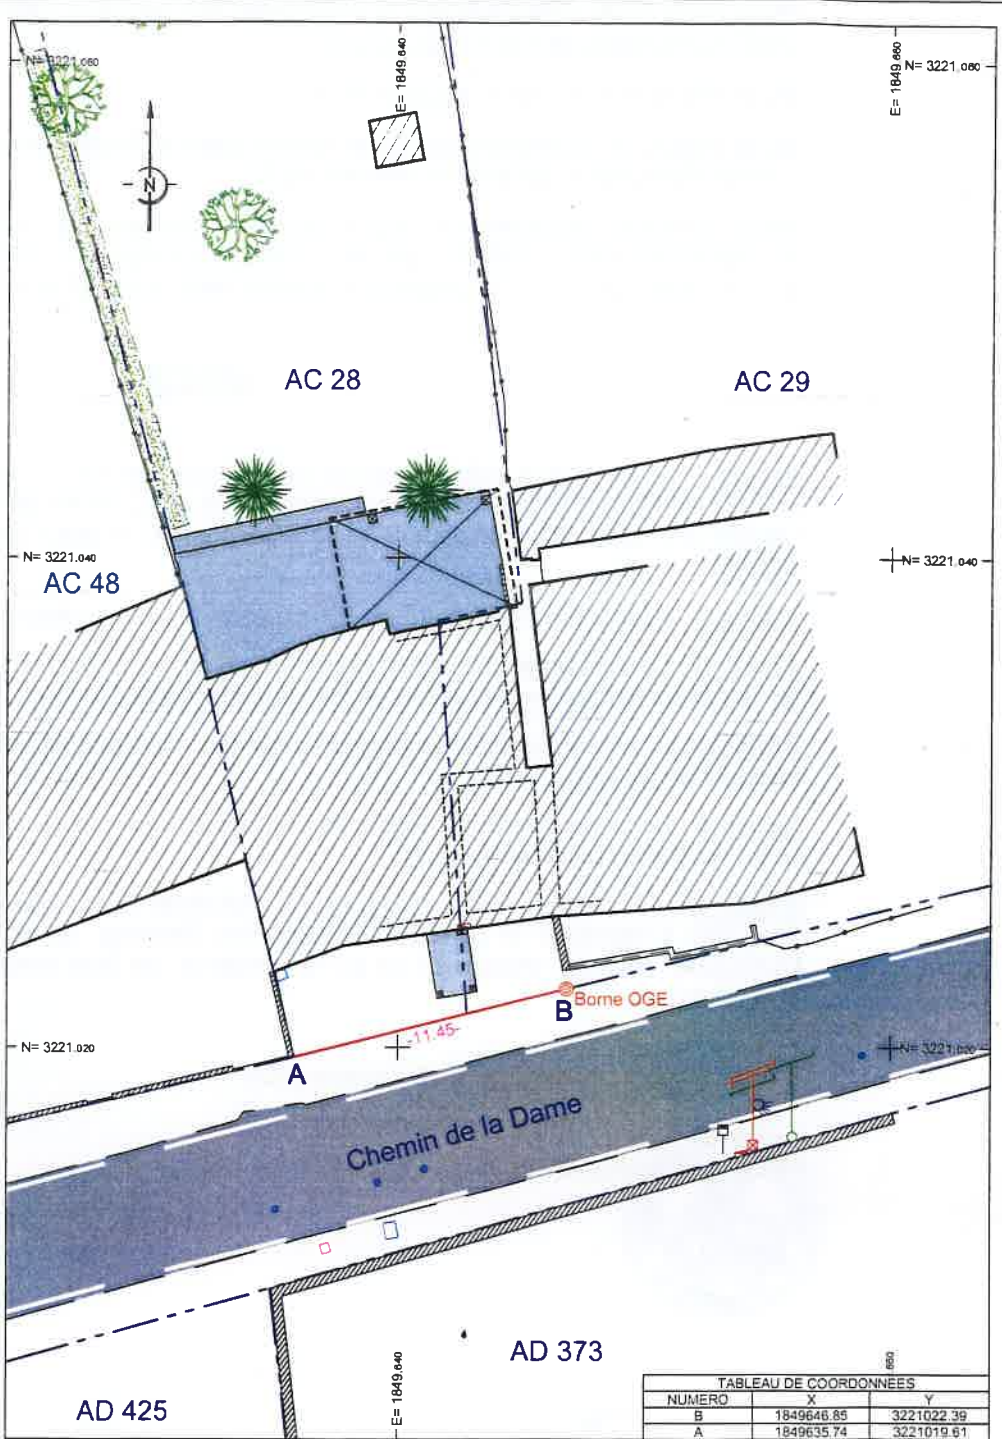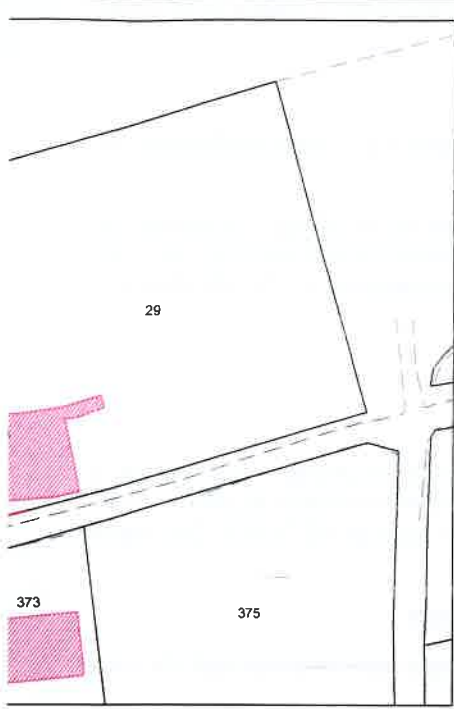

- DE**
- Electricité :**
Support BT / Support MT / Coffret / Regard
 - Télécommunication :**
Support / Chambre
 - Eclairage public :**
Sur support / Sur mur
 - Eaux pluviales :**
Grille / Tampons / Gouttière
 - Eau potable :**
Poteau Incendie / Bouche à clef / Regard
 - Eaux usées :**
Tampons
 - Cotations (en m)**

et non garantie car définie unilatéralement par nos soins
ale (plan cadastral). Seules les procédures de bornage
nement (Art. L112-1 et suivants du Code de la Voirie
à de propriété.

TABLEAU DE COORDONNEES		
NUMERO	X	Y
B	1849646.85	3221022.39
A	1849635.74	3221019.61